


POMIAR POWYKONAWCZY MONITORINGU

SOSNOWIEC, UL. KRESOWA

Mapa zasadnicza 531.223.202

Skala 1:1000

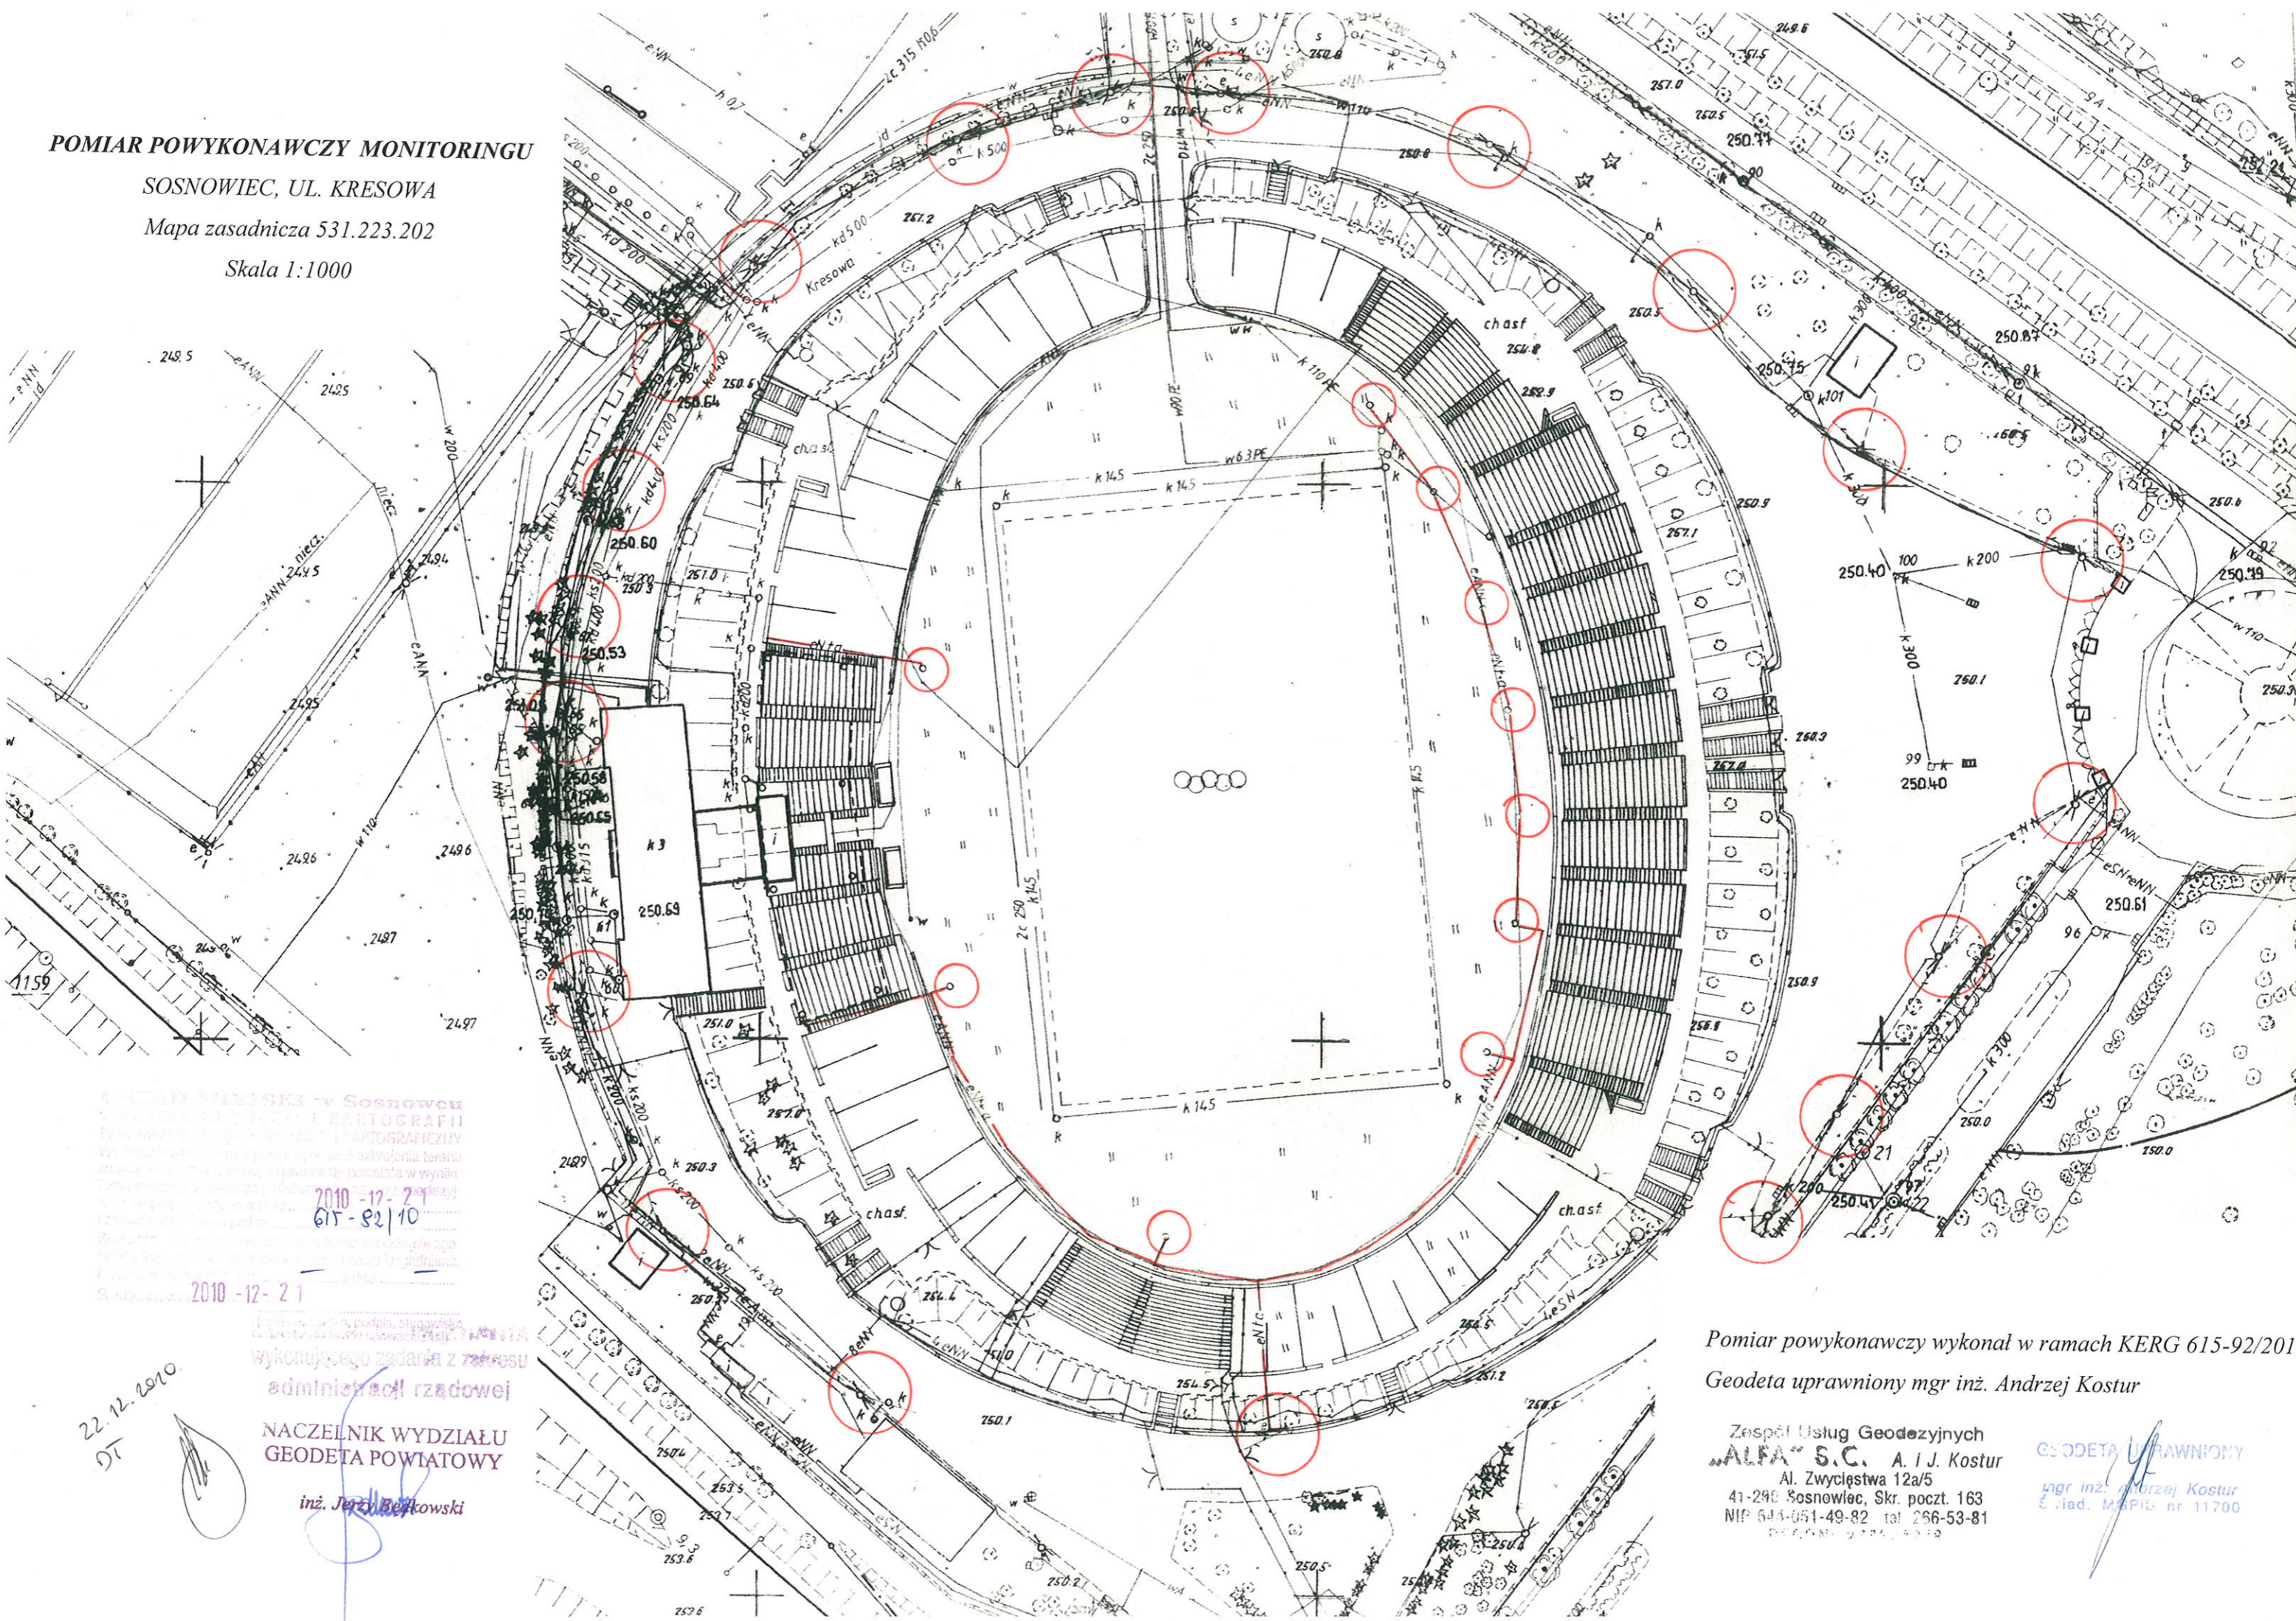

Biuro Inżynierskie w Sosnowcu
z dziedziny inżynierii i kartografii
Wykonano pomiar powykonawczy i kartograficzny
Wzrost pomiaru: 2010-12-21
615-92/10
2010-12-21

22.12.2010
DT

wykonującego zadania z zakresu
administracji rządowej
NACZELNIK WYDZIAŁU
GEODETA POWIATOWY
inż. Jerzy Bełkowski

Pomiar powykonawczy wykonany w ramach KERG 615-92/2010
Geodeta uprawniony mgr inż. Andrzej Kostur

Zespół Usług Geodezyjnych
ALFA S.C. A. I. J. Kostur
Al. Zwycięstwa 12a/5
41-240 Sosnowiec, Skr. poczt. 163
NIP 644-051-49-82 tel 236-53-81
REGON: 142254332

GEODETA UPRAWNIONY
mgr inż. Andrzej Kostur
E. J. ad. M. P. nr 11700